


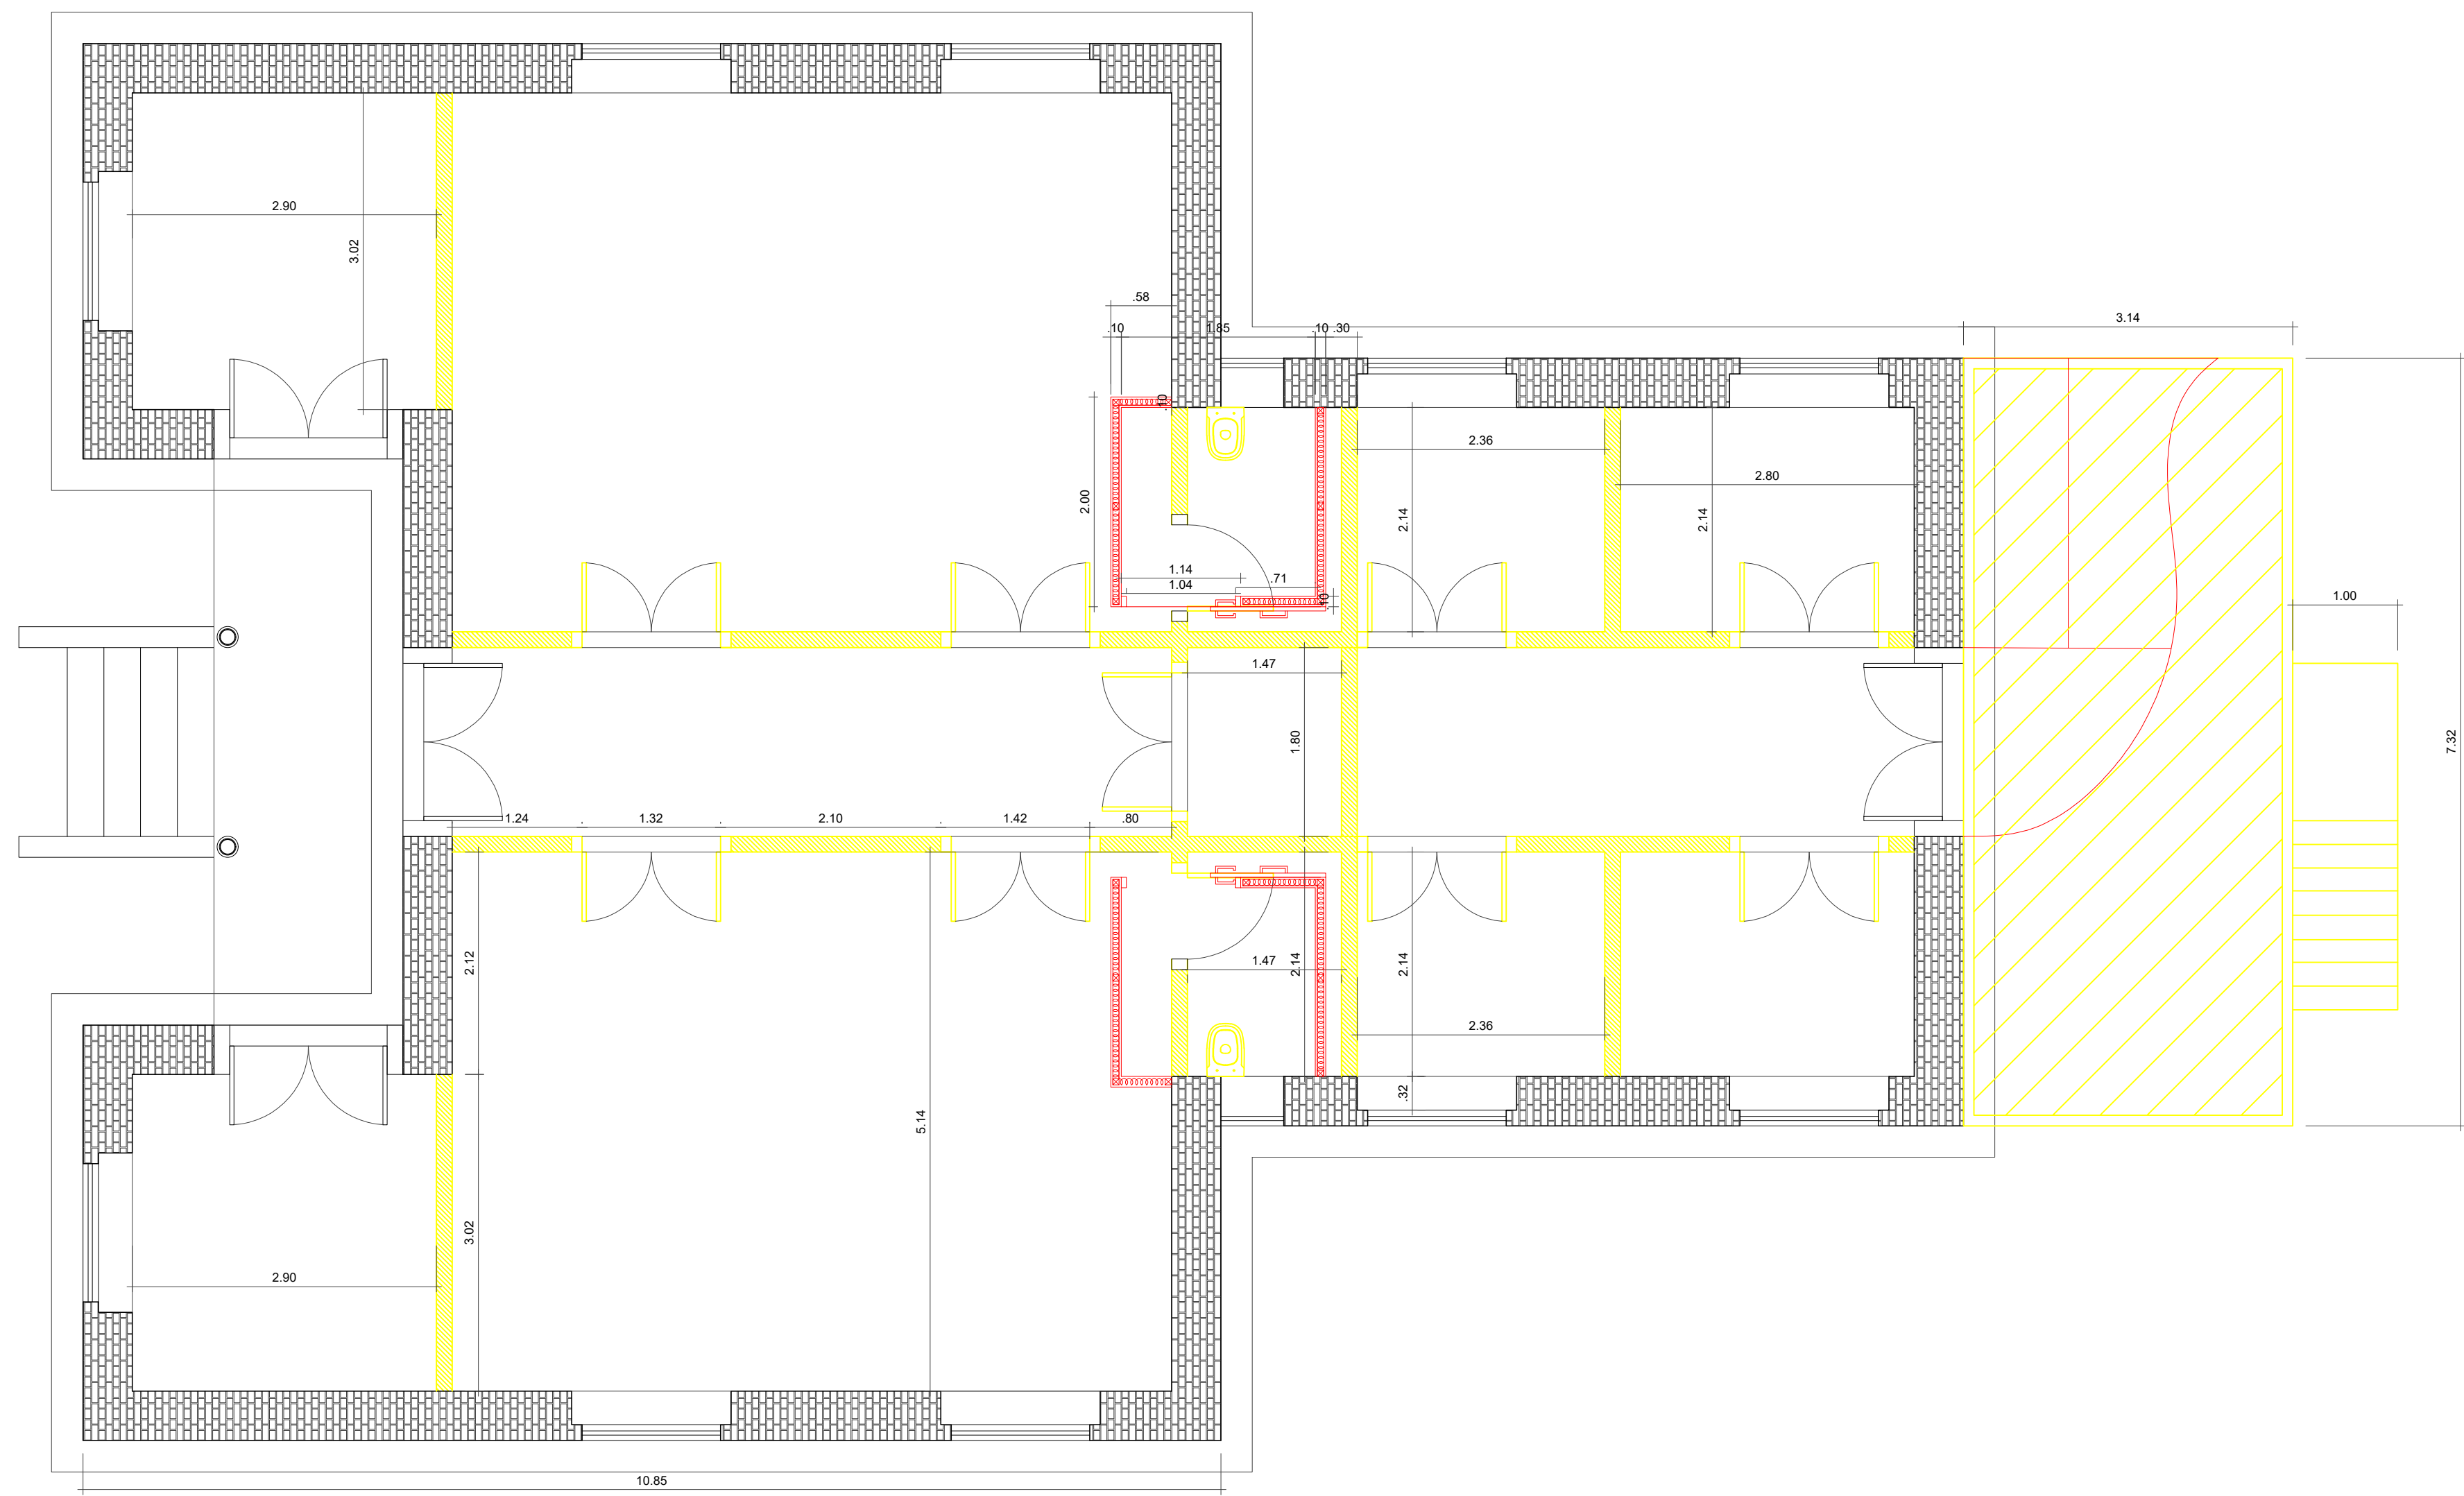


PLANTA CHAVE

	PISO/ PAREDE/ TETO/ OUTROS. ALVENARIA DIVISÓRIA EM GESSO ACARTONADO ESTRUTURA DE CONCRETO ARMADO CONSTRUIR DEMOLIR		NÍVEL EM PLANTA (ACABADO) NÍVEL EM PLANTA (OSSO) INÍCIO E SENTIDO DA PAGINAÇÃO DO PISO
---	--	---	---

PISOS	
1	PISO EM PORCELANATO MADERO IMBUÍA 20X141,5CM - VILAGRES
2	PISO EM PASTILHA JATOBÁ ACETINADA SEDA 5X5CM - PASTILHAS JATOBÁ
3	PISO EM PASTILHA JATOBÁ ACETINADA CINZA TRÓIA 5X5CM - PASTILHAS JATOBÁ
4	PISO EM PORCELANATO BERLIN CEMENT 63X108CM - VILAGRES

	PINTURA COM TINTA ACRÍLICA SUPER PREMIUM NA COR BRANCO GEL - LINHA MÁXIMO DESEMPENHO SUVINIL
	AZULEJOS LURÇA TRAÇO CINZA - 15,5X15,5CM
	AZULEJOS LURÇA FATIA AMARELO - 15,5X15,5CM
	PASTILHAS JATOBÁ BRILHANTE CINZA CIMENTO - 5X5CM
	PASTILHAS JATOBÁ BRILHANTE CINZA CIMENTO - 5X5CM
	PINTURA COM TINTA ACRÍLICA FACHADA NA COR ROSA FUMÉ - LINHA PROTEÇÃO TOTAL SUVINIL

- ① FORRO EM GESSO SIMPLES COM TABICA - ACABAMENTO BRANCO GELO
- ② FORRO EM GESSO COM SANCA NEGATIVA - ACABAMENTO BRANCO GELO
- ③ FORRO DE GESSO COM SANCA ILUMINADA - ACABAMENTO BRANCO GELO
- ④ COBERTURA EM POLICARBONATO

QUADRO GERAL DAS PORTAS				
Nº	DIMENSÃO L x H	QUANT.	SOLERA	MATERIAL
P1	1.50x3.32	04	PORCELANATO	2 FOLHAS DE ABRIR MADEIRA ENTAHALÇA COM ACABAMENTO EM TINTA ESMALTE PREMIUM NA COR PLATINA - 1 FAZENDA DE PROTEÇÃO 30 MM
P2	1.10x3.10	02	S/SOLERA	1 FOLHA DE CORRER PORTA PET 3MM DA MARCA MANTIDA, ROLANDA INVISÍVEL, NA COR AMARELO GARDENIA, 1 NA COR ONZA MÉDIO, UM LADO COM BARRA ANTIPANCO.
P3	0.80x2.10	01	PORCELANATO	1 FOLHA DE ABRIR CHAPA DE OSB 30 MM
P4	1.15x2.10	01	S/SOLERA	1 FOLHA SANFONADA PVC BRANCO

Nº	Nº FOLHA	L X H	QUANT.	ÁREA TOTAL	PEÇOTRIL	TIPO	MATERIAL
J1	2	1,30x2,25	10		EM ALUMINIA	2 FLS DE MADEIRA COM VIGOS (EXTERNA) DE ABRIÇ - 2 FOLHAS INTERNAS VENCIDAS	MADREIÇA ENTADA COM ACABAMENTO EM TINTA ESMALE PRELIMINAR NA COR PLATA - LINHA COR E PROTEÇÃO SIVNLI E VIDRO.
J2	1	0,60x1,23	2		EM ALUMINIA	1 FLS DE MADEIRA COM VIGOS MAXIM A NA VERTICAL	MADREIÇA ENTADA COM ACABAMENTO EM TINTA ESMALE PRELIMINAR NA COR PLATA - LINHA COR E PROTEÇÃO SIVNLI E VIDRO.
J3	1	0,80x0,50	3		EM ALUMINIA	GRADIE DE FERRO	FERRO
J4	1	0,80x0,50	2		EM ALUMINIA	GRADIE DE FERRO EXTERNA, 1 FOLHA BLENDEX INTERNA MAIOR	FERRO E BLENDEX

R00	ENTREGA EXECUTIVO	24/11/2021
R	DESCRIÇÃO	DATA DE ENTREGA

Fundação D. João VI
 Nova Friburgo cultura · história · turismo

**EQUIPAMENTO CULTURAL NO LAZARETO -
 RESTAURO DO CASARÃO DO BAIRRO LAZARETO.
 ANTIGA CASA DE CUIDADOS AOS LEPROSOS.**

Local:
RUA BENJAMIM CONSTANT, 936 - LAZAREDO

Projeto:
PROJETO DE RESTAURO E ADEQUAÇÃO

Responsável Técnico do Projeto:
Samantha Frossard de Almeida

Presidente da Fundação:
Lutz Fernando Dutra Foilly

Conteúdo:
Demolir e Construir

Nome do arquivo:
LazaretoCultural.dwg

Código:
2021/003

Data:
24 / 11 / 2021

Escala:
1/50

Prancha: 04/07

ro do Desenho;

1.4